


Zatwierdził nr. 1
do umowy

WYKAZ OBRÓBEK BLACHARSKICH

<p>OPRÓCZKA BLACHARSKA 2</p> <p>grubość 0,8 mm szerokość 510 mm długość 2000 mm liczba łącznik 163 szt.</p>	<p>OPRÓCZKA BLACHARSKA 7</p> <p>grubość 0,8 mm szerokość 400 mm długość 2000 mm liczba łącznik 186 szt.</p>
<p>OPRÓCZKA BLACHARSKA 3</p> <p>grubość 0,8 mm szerokość 680 mm długość 2000 mm liczba łącznik 17 szt.</p>	<p>OPRÓCZKA BLACHARSKA 8</p> <p>grubość 0,8 mm szerokość 394 mm długość 2000 mm liczba łącznik 14 szt.</p>
<p>OPRÓCZKA BLACHARSKA 4</p> <p>grubość 0,8 mm szerokość 230 mm długość 2000 mm liczba łącznik 63 szt.</p>	<p>OPRÓCZKA BLACHARSKA 9</p> <p>grubość 0,8 mm szerokość 560 mm długość 2000 mm liczba łącznik 10 szt.</p>
<p>OPRÓCZKA BLACHARSKA 5</p> <p>grubość 0,8 mm szerokość 737 mm długość 2000 mm liczba łącznik 40 szt.</p>	<p>OPRÓCZKA BLACHARSKA 10</p> <p>grubość 0,8 mm szerokość 548 mm długość 2000 mm liczba łącznik 88 szt.</p>

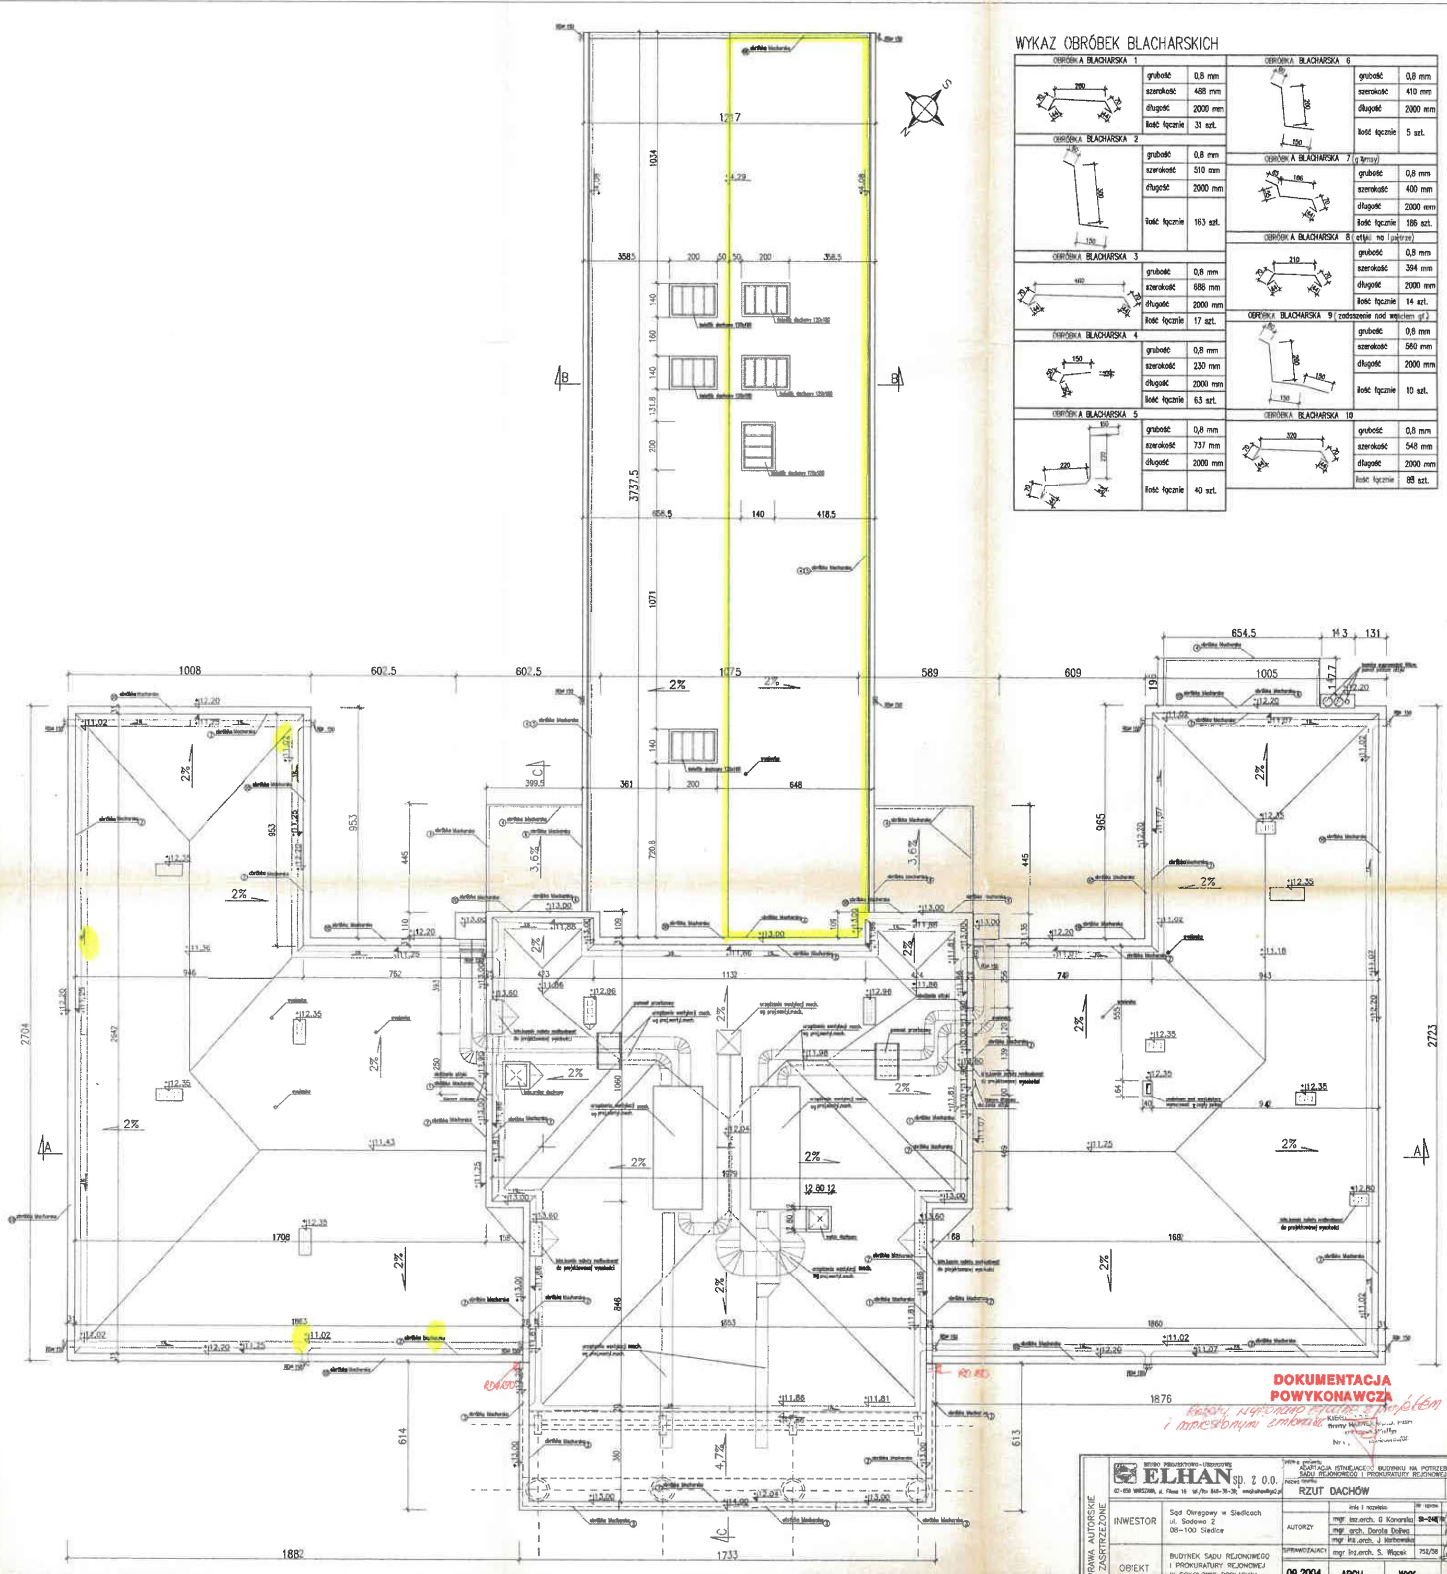

DOKUMENTACJA POWYKONAWCZA

--	--	---	---	----------------------------	--------------------------------	--------------------	--------------------------

- lokalizacji dachu do naprawy
- lokalizacji ustępów do wymiany

GŁÓWNY SPECJALISTA
d/s inwestycji i remontów
Sądu Okręgowego w Siedlcach
Cezary Ciećko